



COMUNE DI SIENA

DIREZIONE EDILIZIA

*Progetto* LAVORI DI ADEGUAMENTO NORMATIVO DELL'IPPODROMO DI PIAN DELLA FORNACI  
PRIMO STRALCIO - FINITURE IMPIANTISTICHE - AS BUILT

*Localita'* COSTALPINO, SIENA

*data ultimo aggiornamento* 05/11/2012

*Tavola*


*Oggetto* FASCICOLO QUADRI ELETTRICI

**AS-BUILT**

*Il progettista*  
*Ing. Francesco Montagnani*



*Il progettista impianti*  
*Ing. Marco Bartoli*

*La ditta Esecutrice*  
*C.I.T.I.S.*

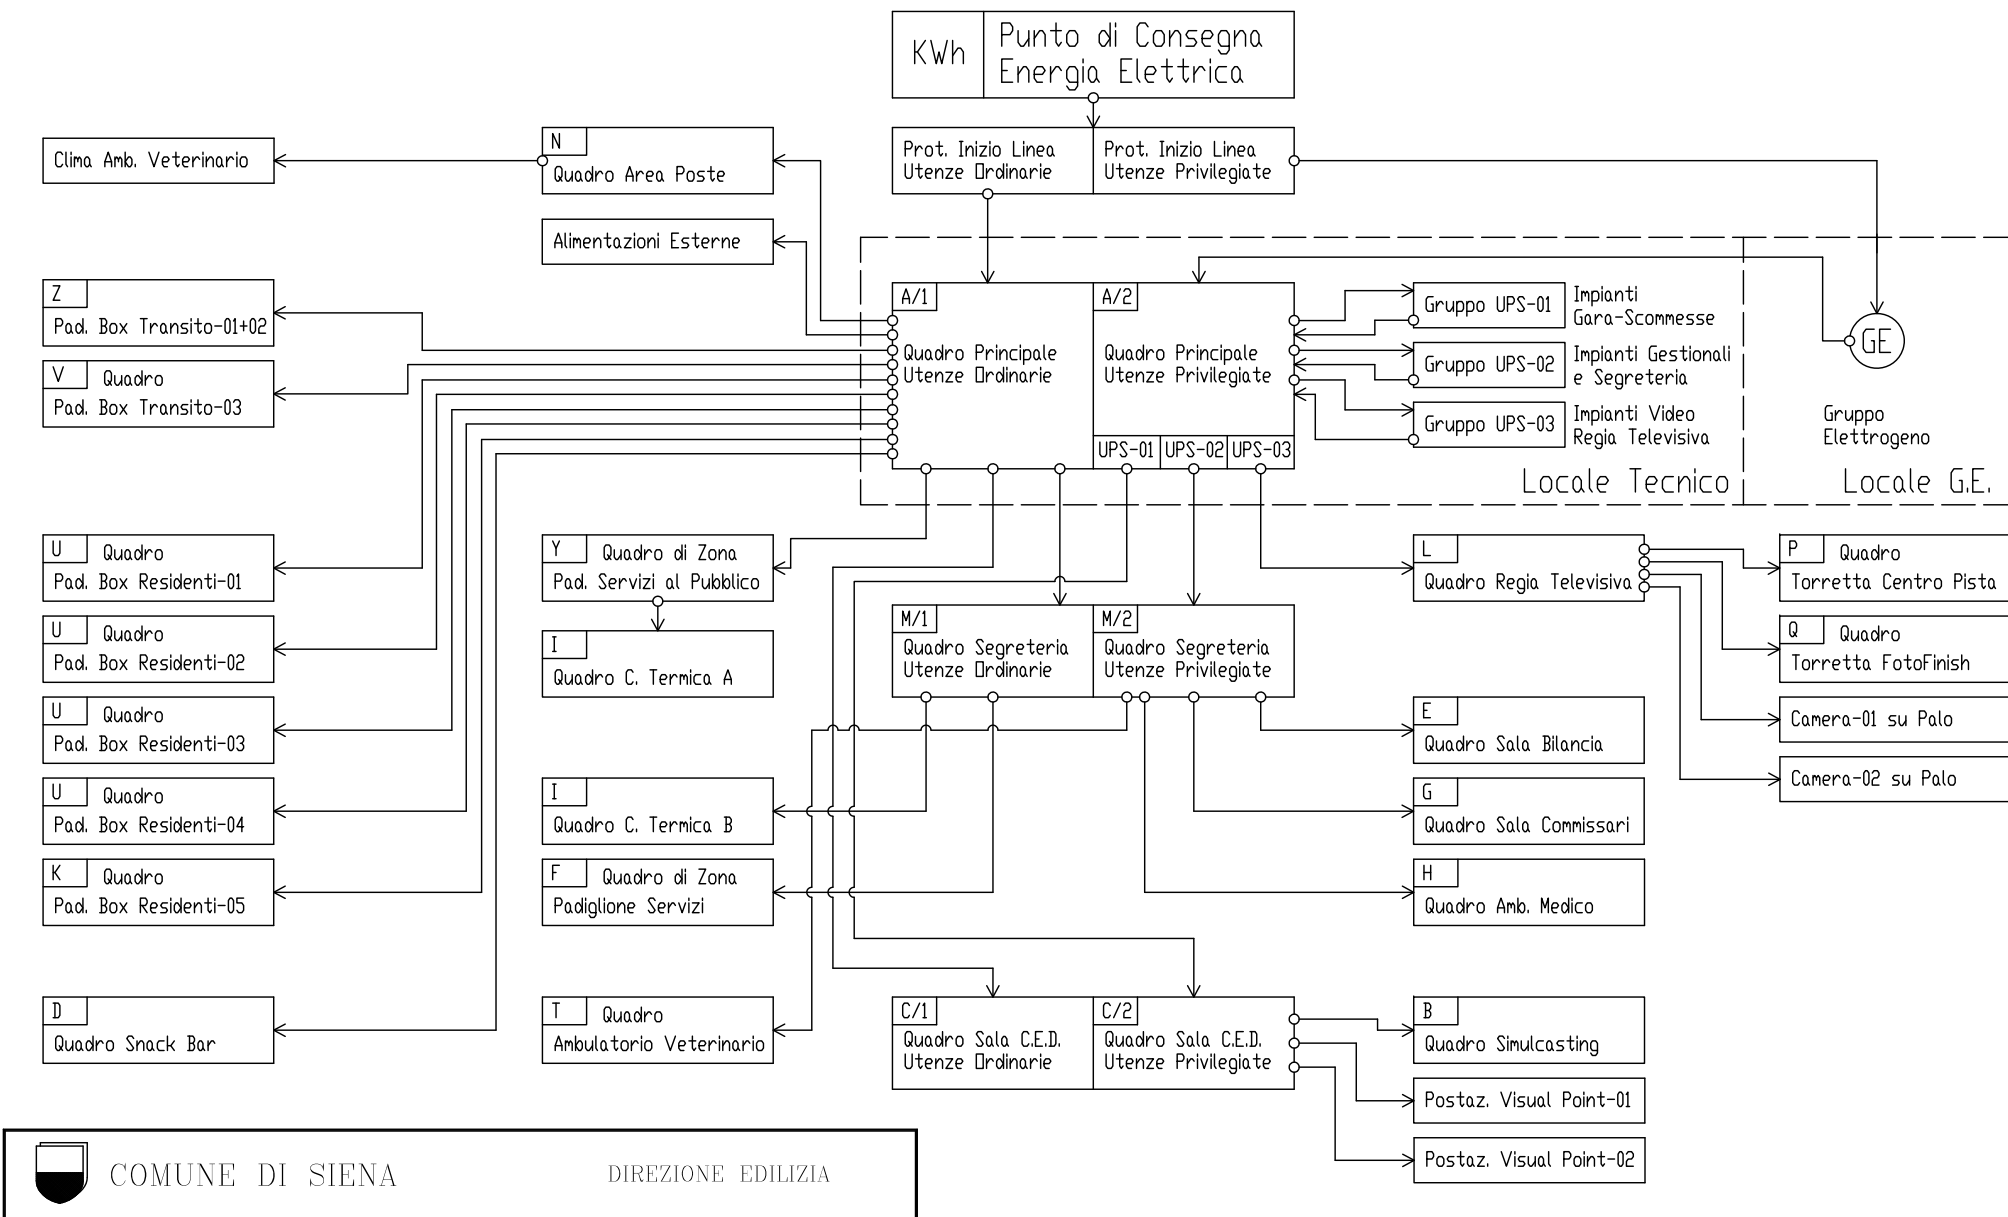

Ippodromo Pian delle Fornaci  
Località Costalpino – Siena

Schema a Blocchi Quadri Elettrici e Connessioni

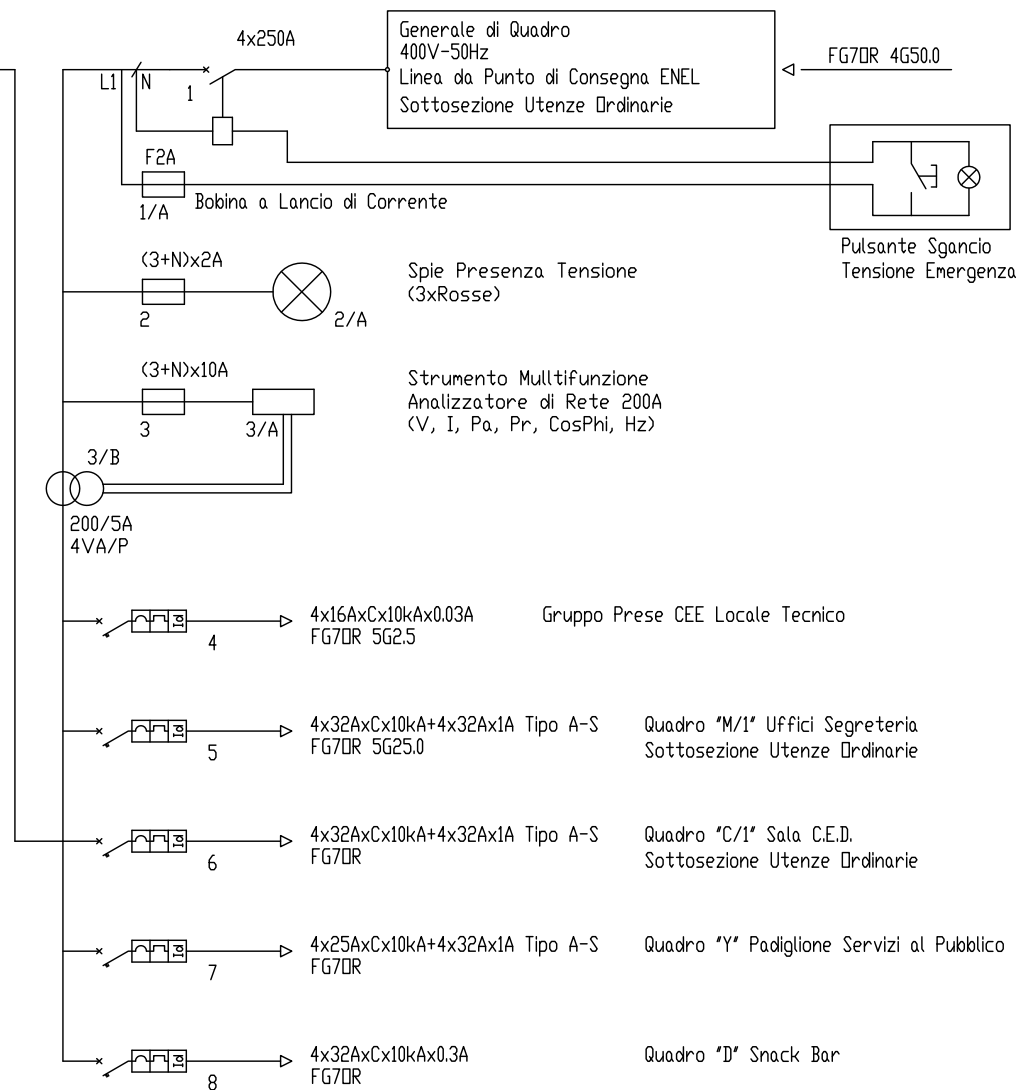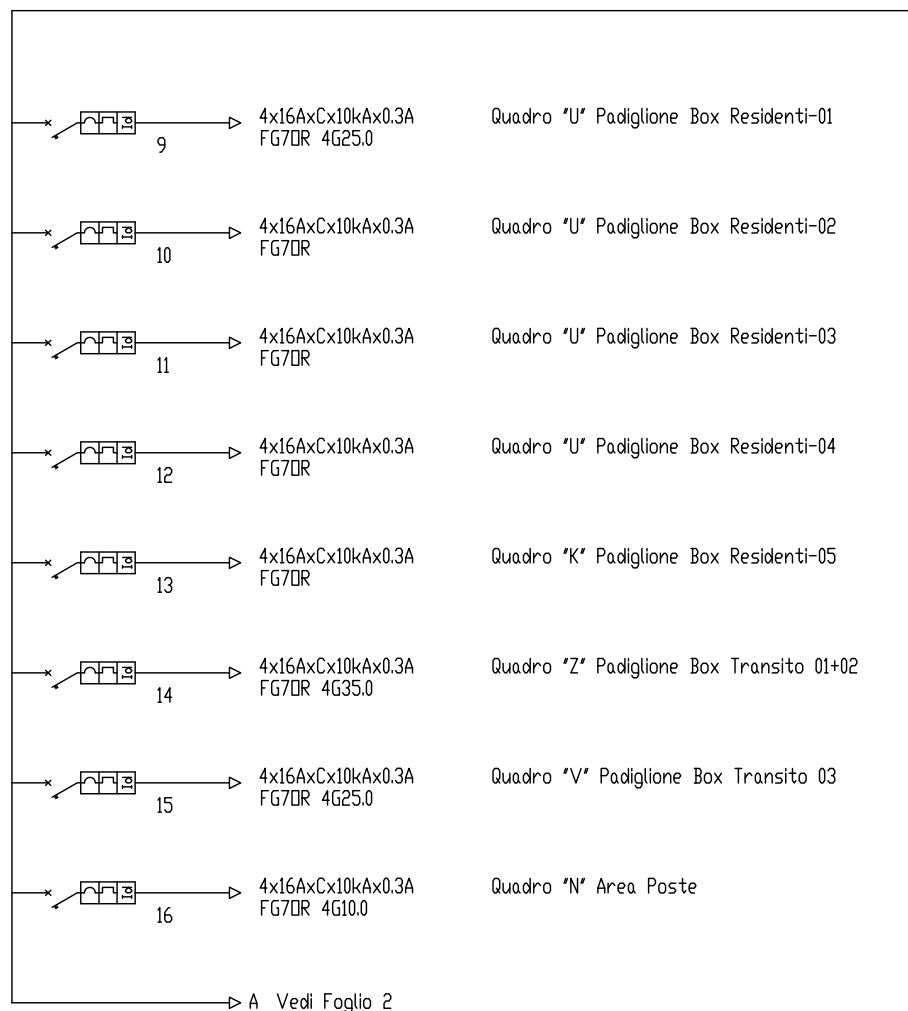

COMUNE DI SIENA



DIREZIONE EDILIZIA

Ippodromo Pian delle Fornaci  
Località Costalpino – Siena

Quadro "A" Principale – Sottosezione "A/1" UtENZE Ordinarie

Foglio 1 segue 2



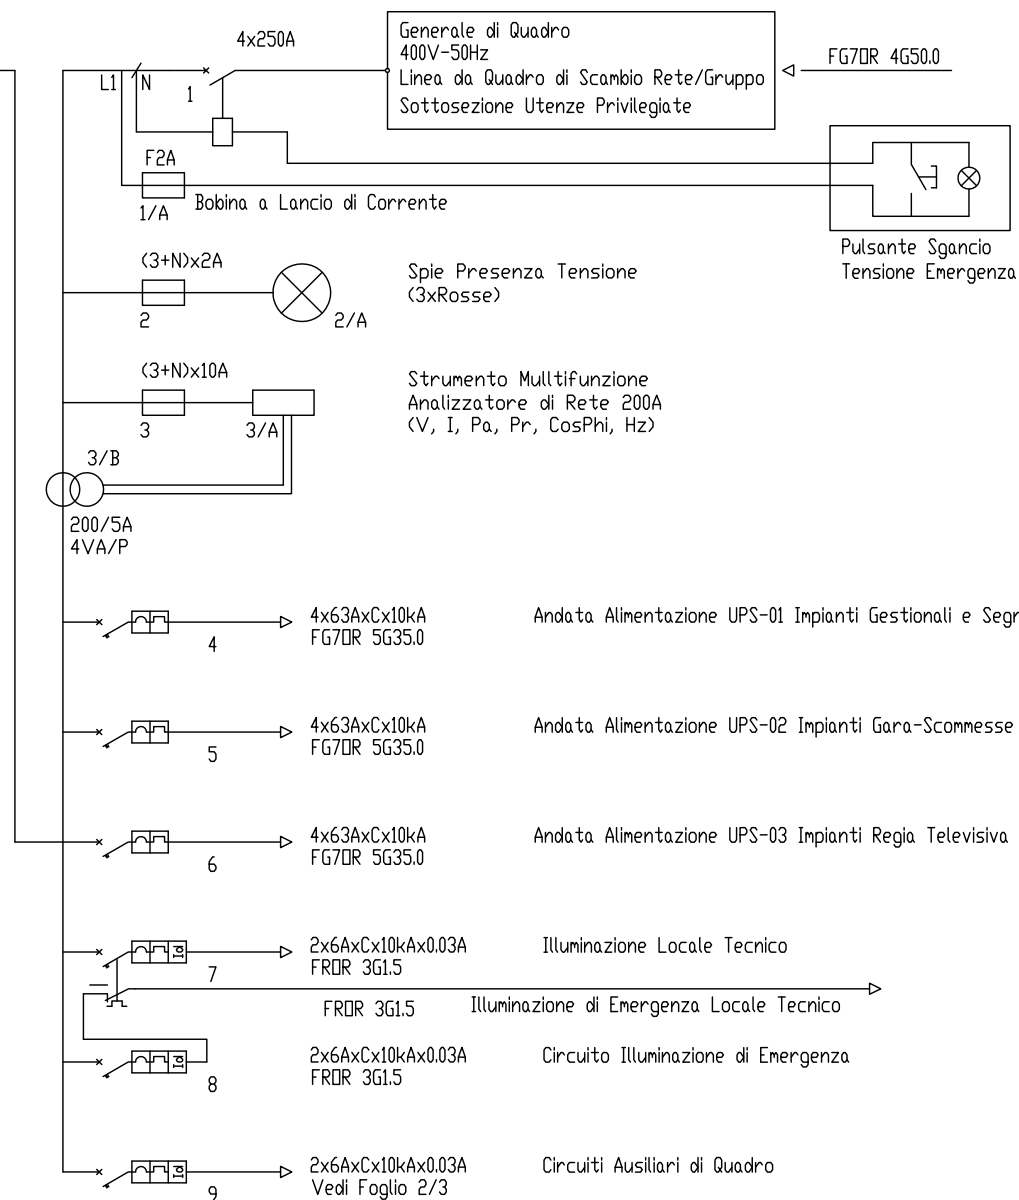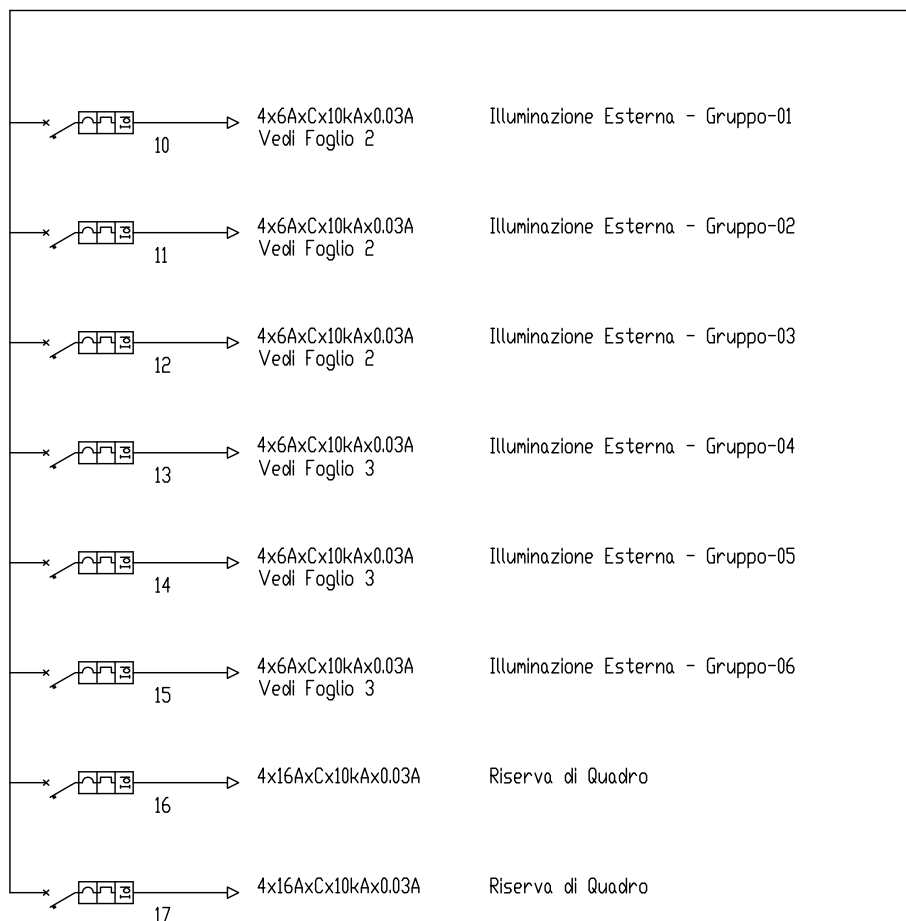


COMUNE DI SIENA


DIREZIONE EDILIZIA




Ippodromo Pian delle Fornaci  
Località Costalpino - Siena

Quadro "A" Principale - Sottosezione "A/2" Utente Privilegiato


Foglio 1 segue 2

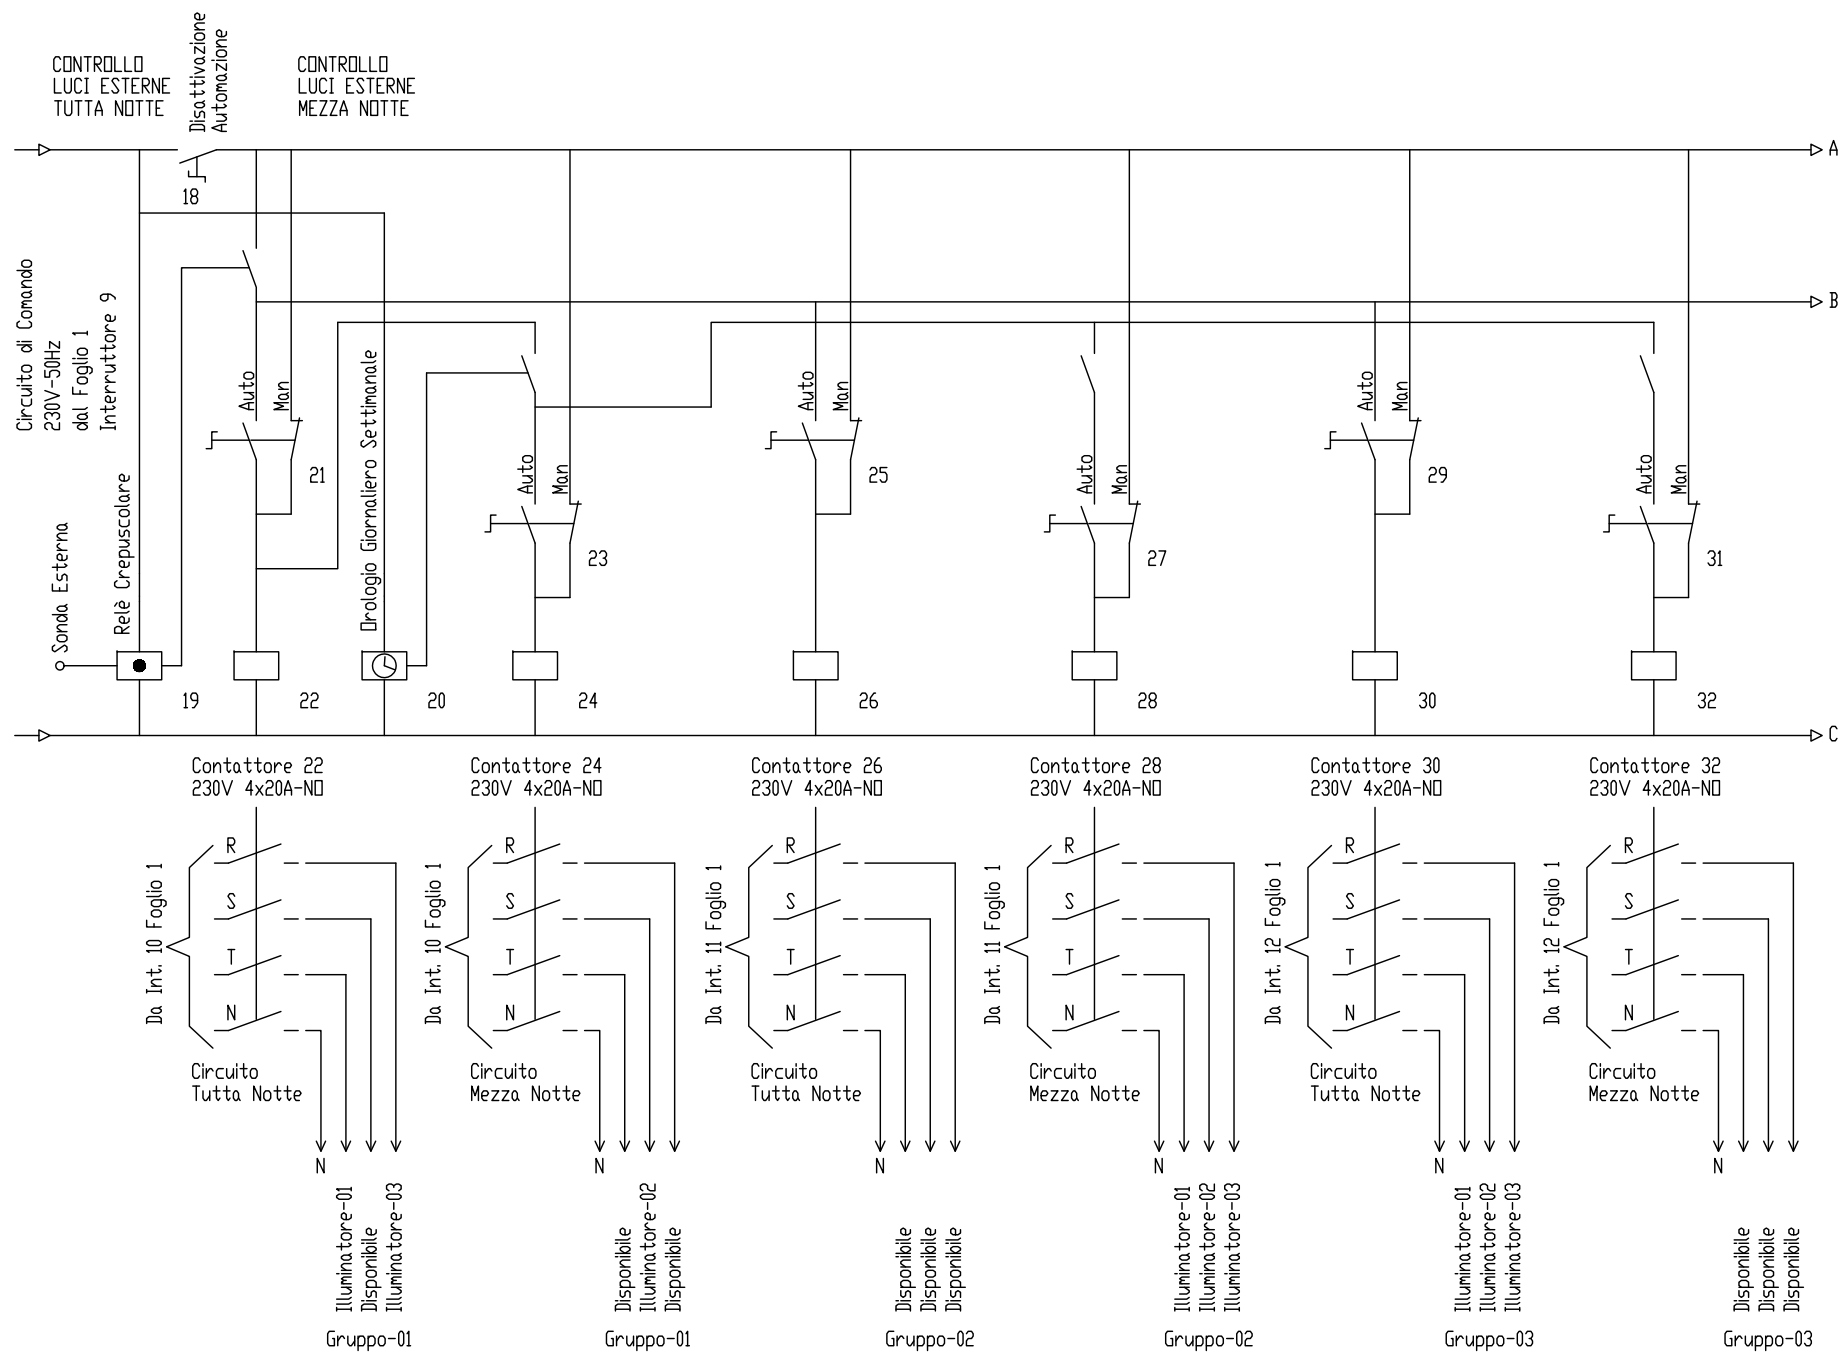

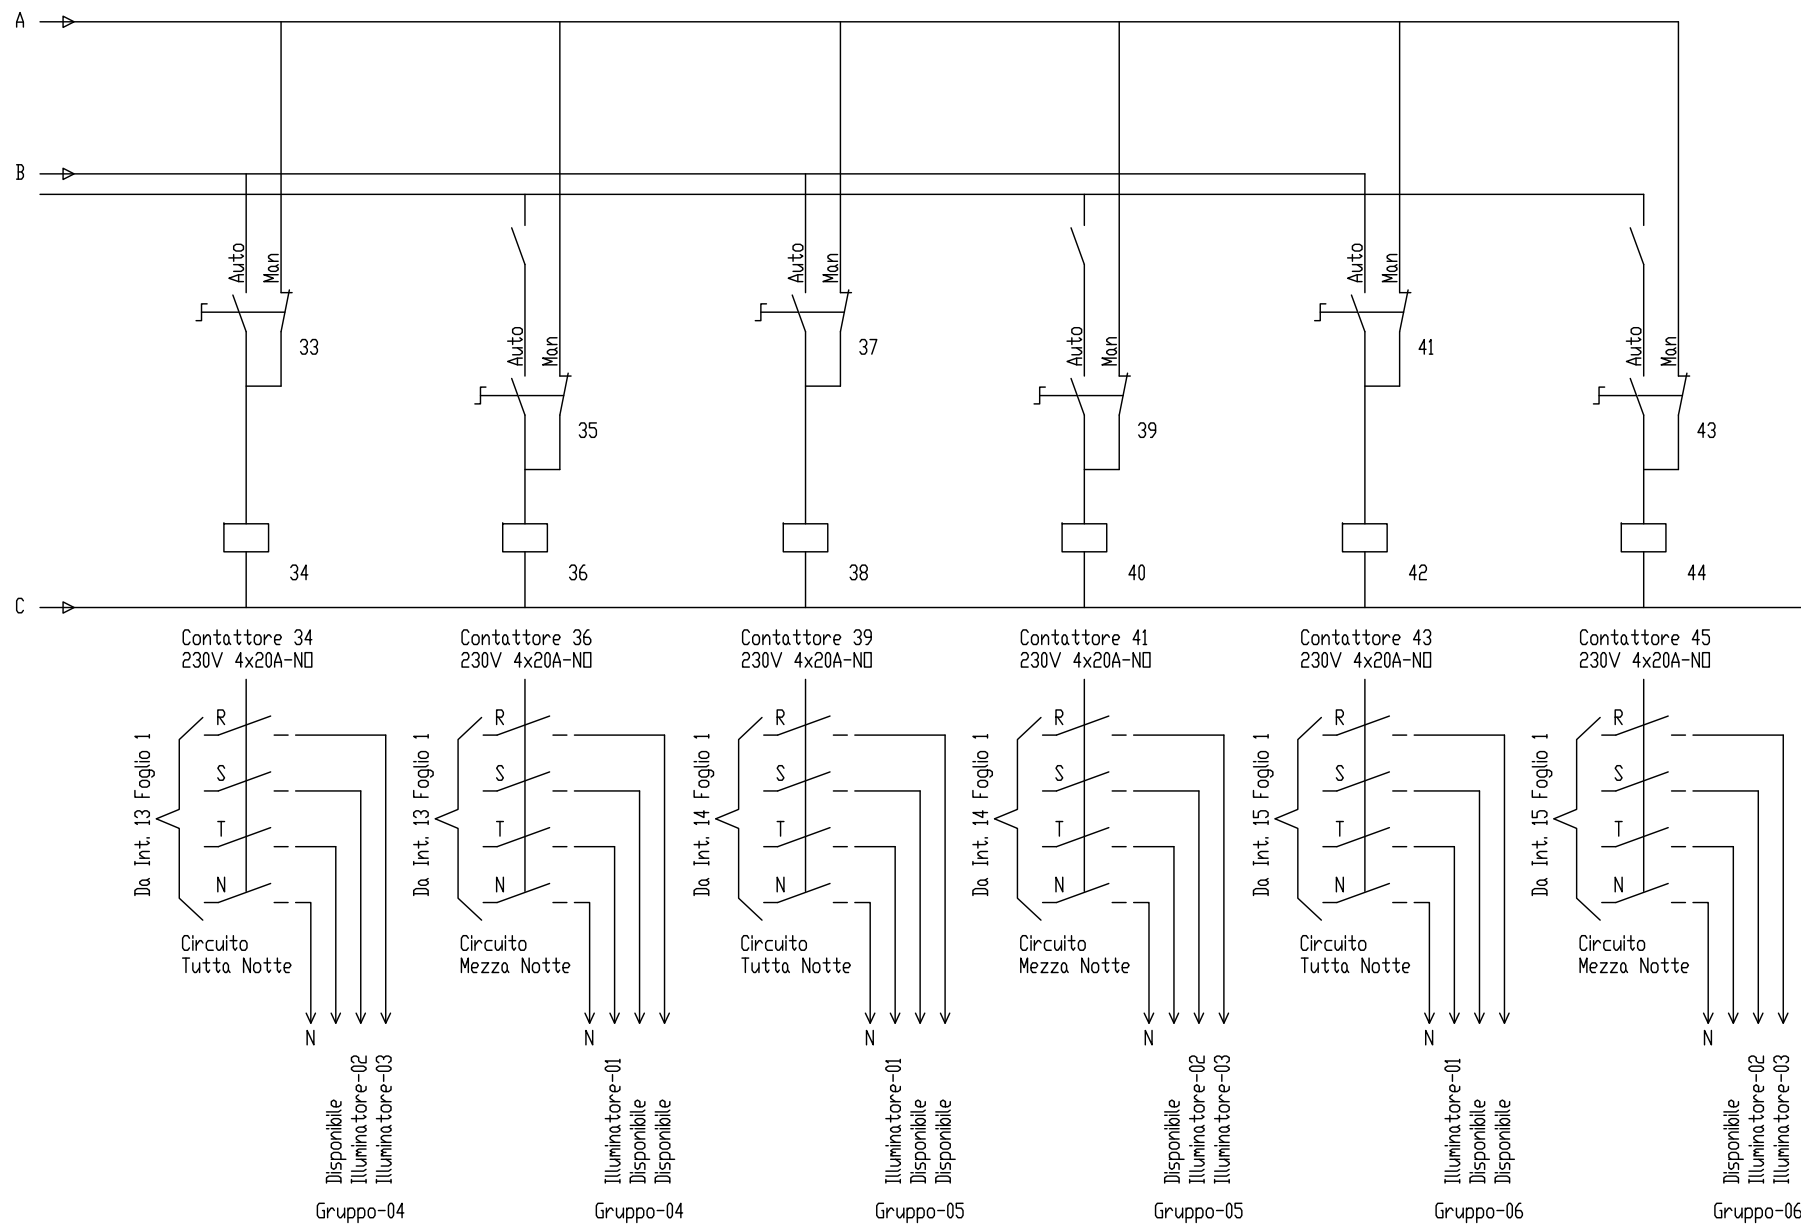

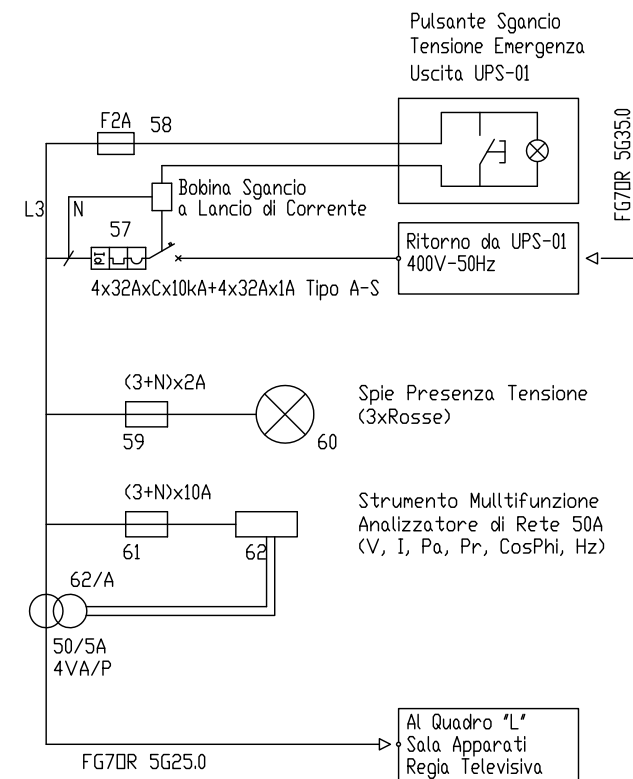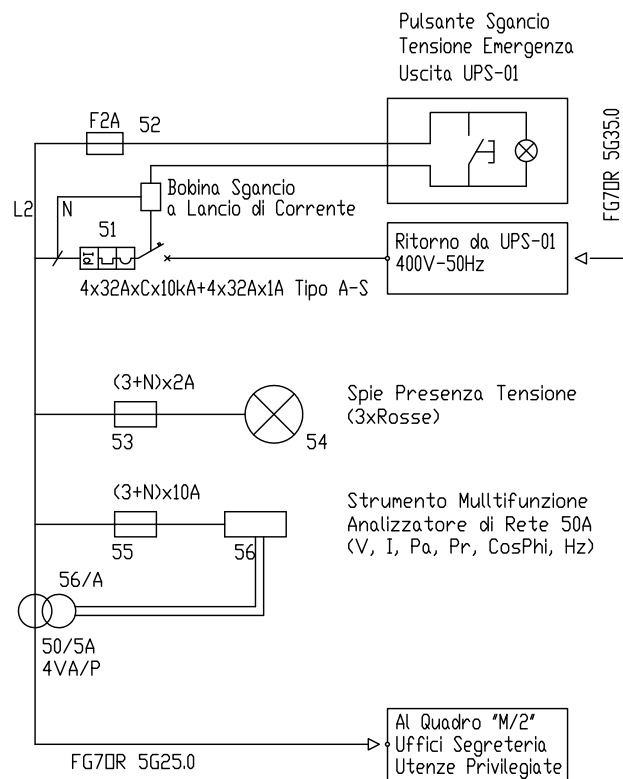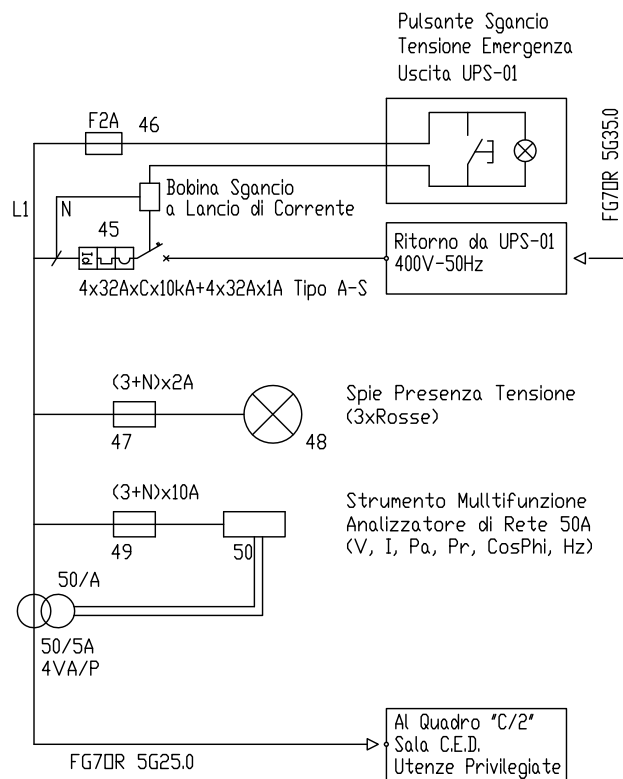



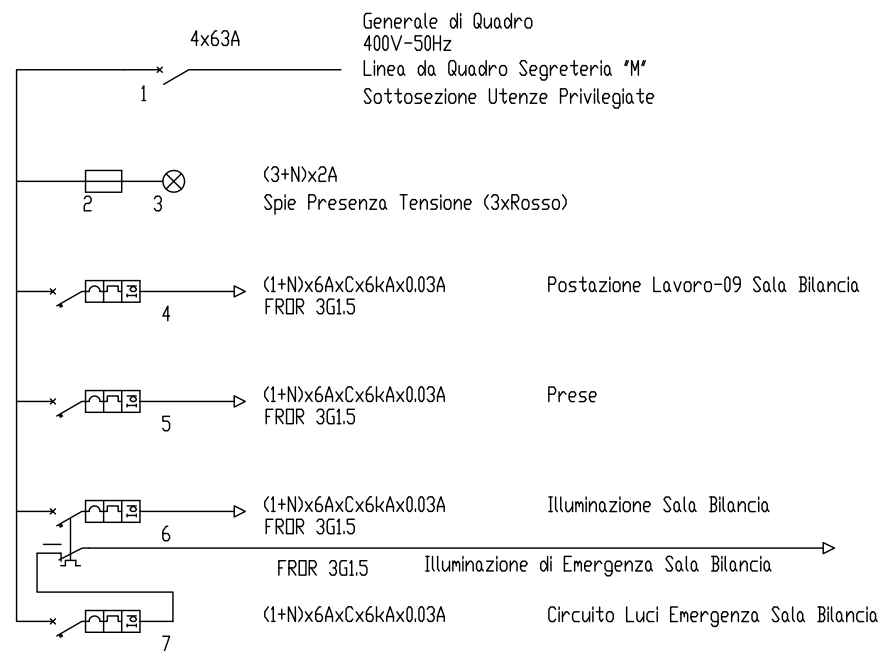


COMUNE DI SIENA

DIREZIONE EDILIZIA

Ippodromo Pian delle Fornaci  
Località Costalpino – Siena

Quadro "E" Sala Bilancia

Foglio 1

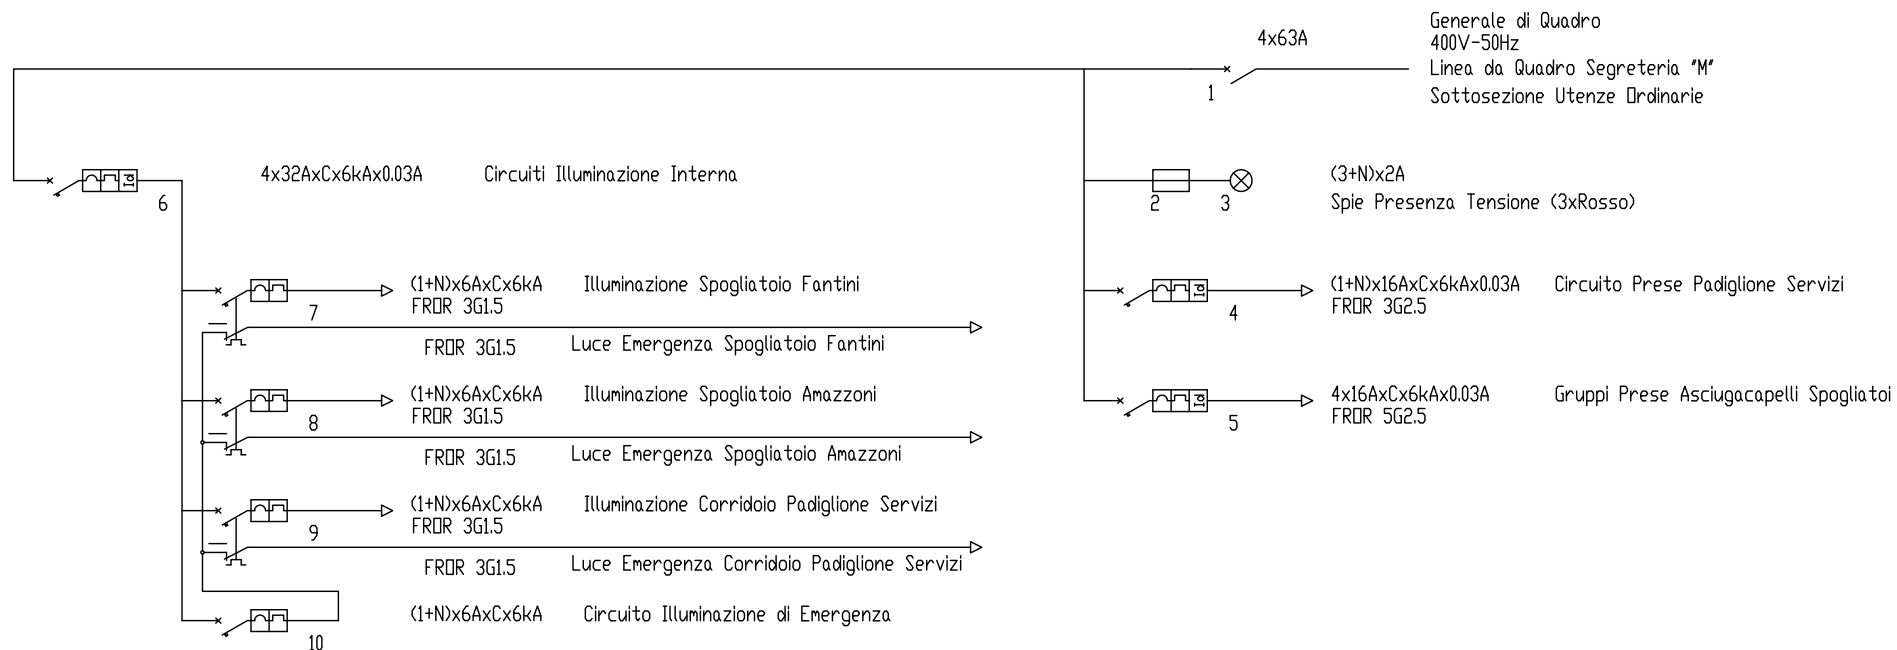


COMUNE DI SIENA

DIREZIONE EDILIZIA

Ippodromo Pian delle Fornaci  
Località Costalpino – Siena

Quadro "F" Padiglione Servizi

Foglio 1

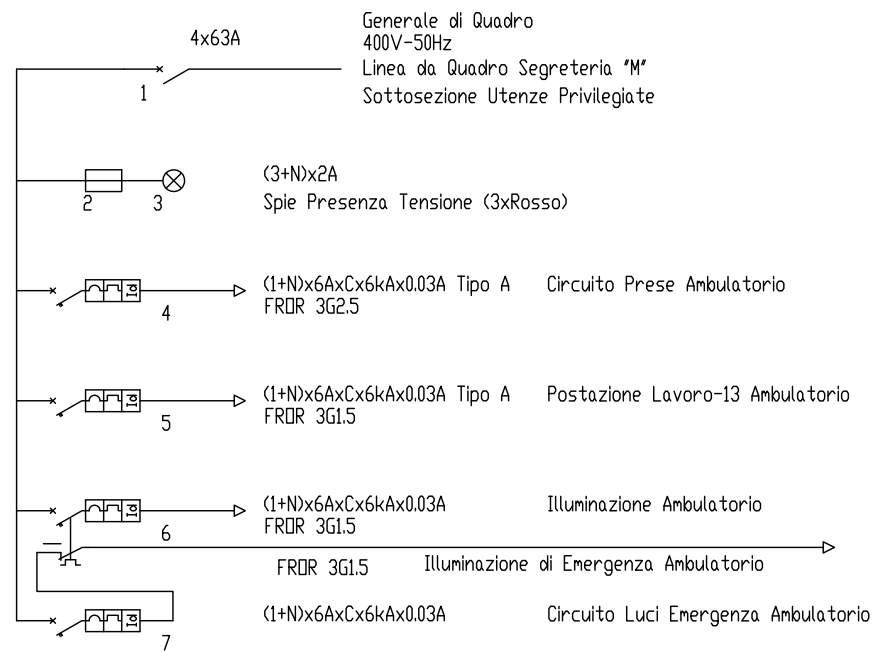


COMUNE DI SIENA

DIREZIONE EDILIZIA

Ippodromo Pian delle Fornaci  
Località Costalpino – Siena

Quadro "H" Ambulatorio Medico

Foglio 1

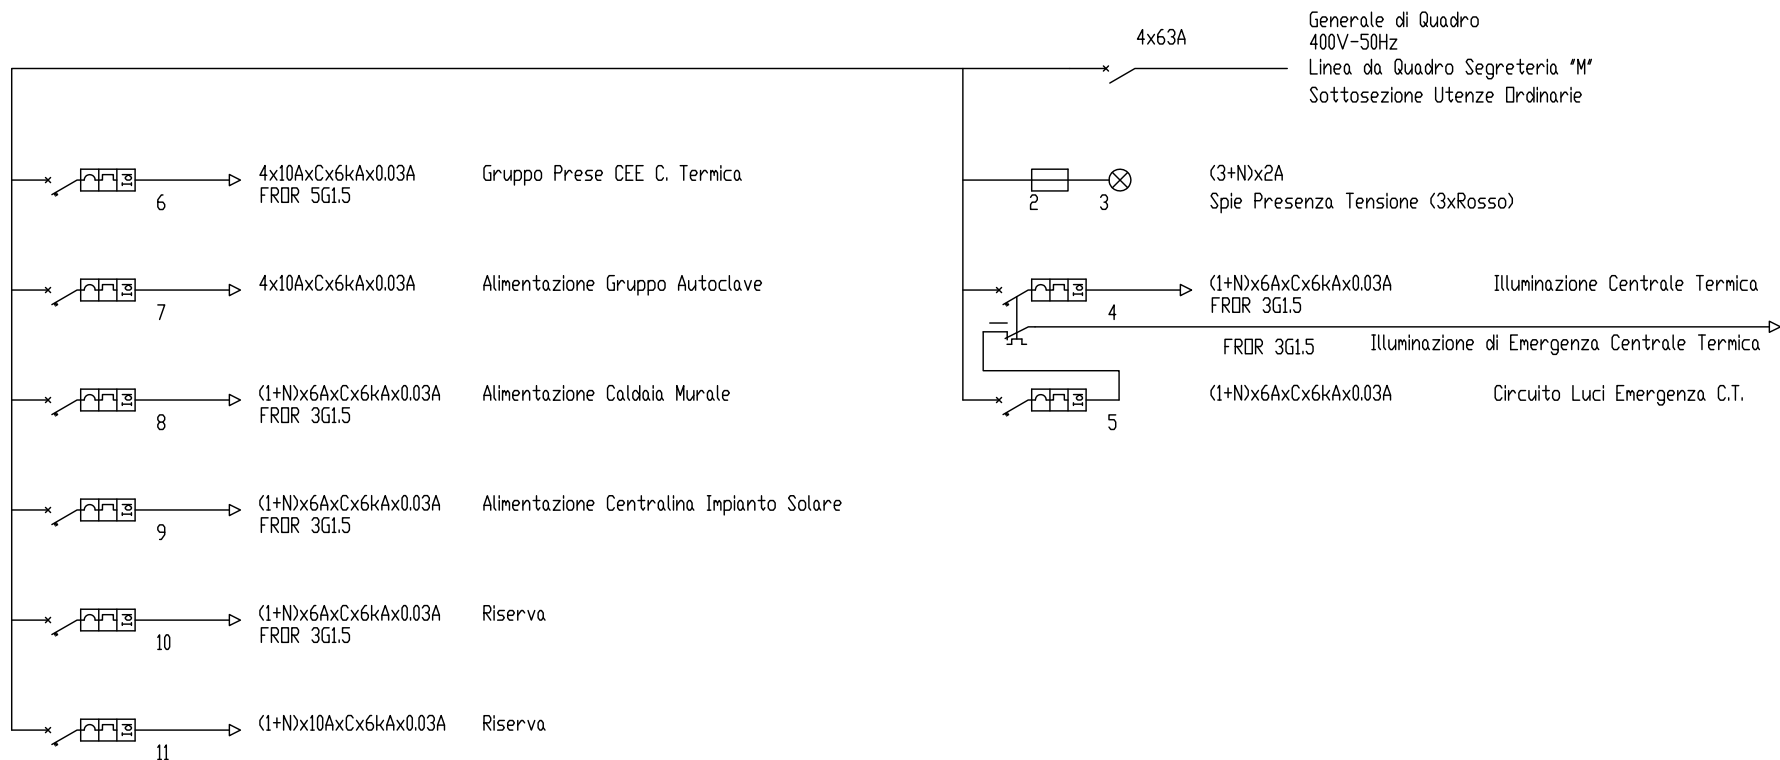



COMUNE DI SIENA

DIREZIONE EDILIZIA

Ippodromo Pian delle Fornaci  
Località Costalpino – Siena

Quadro "I" Centrale Termica Padiglione Servizi

Foglio 1

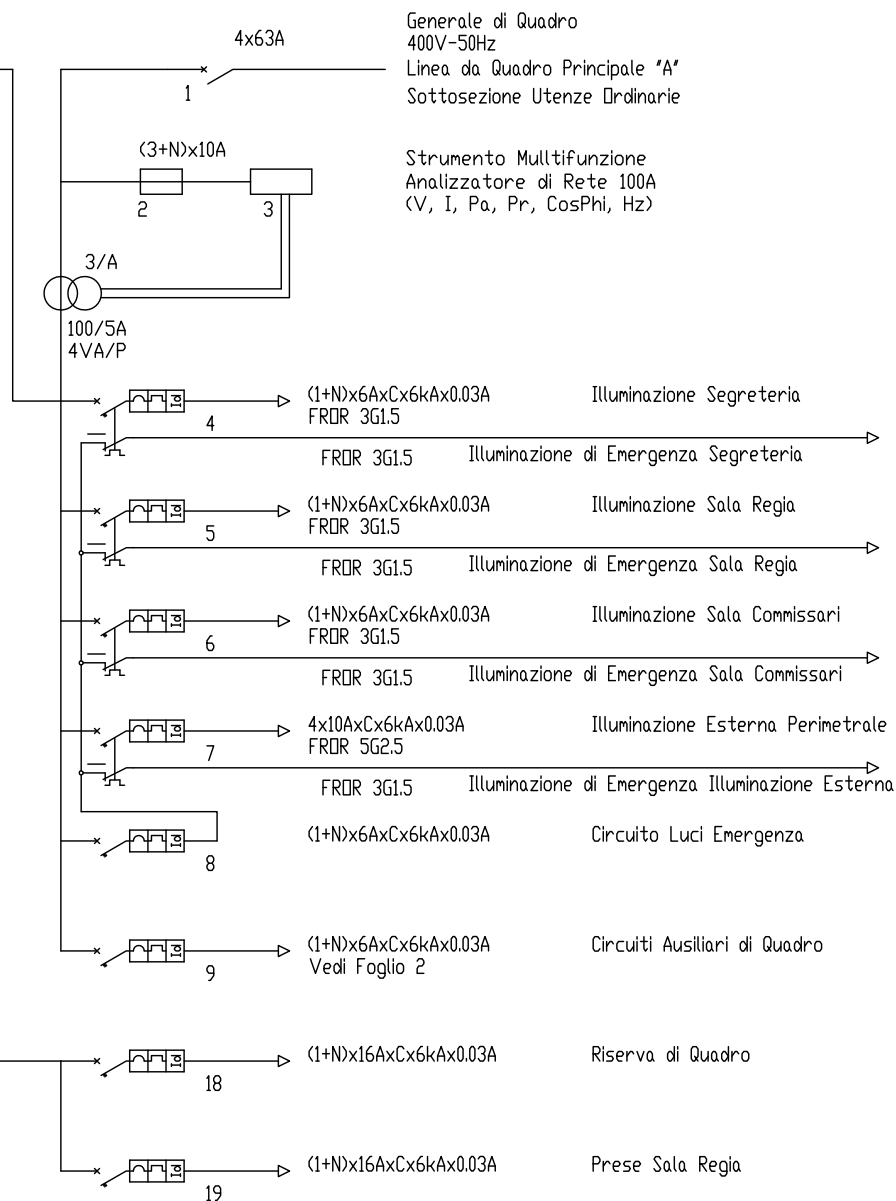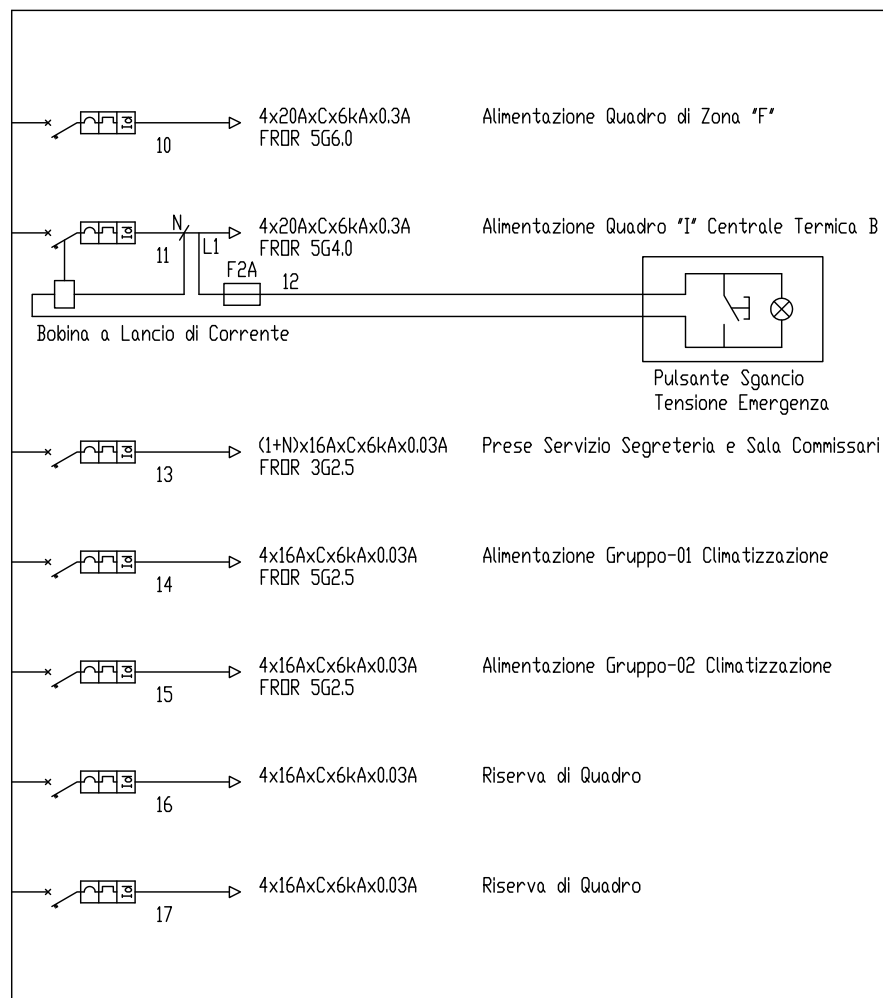

COMUNE DI SIENA

DIREZIONE EDILIZIA

Ippodromo Pian delle Fornaci  
Località Costalpino – Siena




Quadro "M" Segreteria – Sottosezione "M/1" Ordinarie



Foglio 1 segue 2

COMANDO LUCI ESTERNE  
TUTTA NOTTE

COMANDO LUCI ESTERNE  
MEZZA NOTTE

Circuito di Comando  
230V-50Hz  
dal Foglio 1  
Interruttore 9

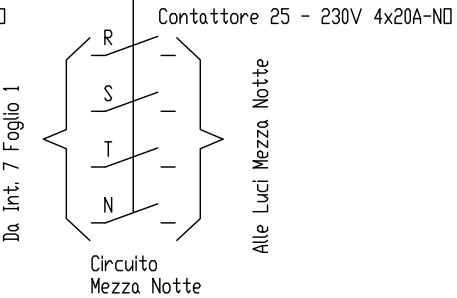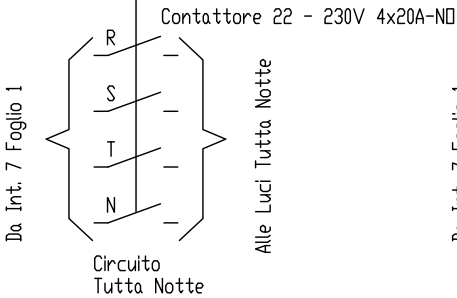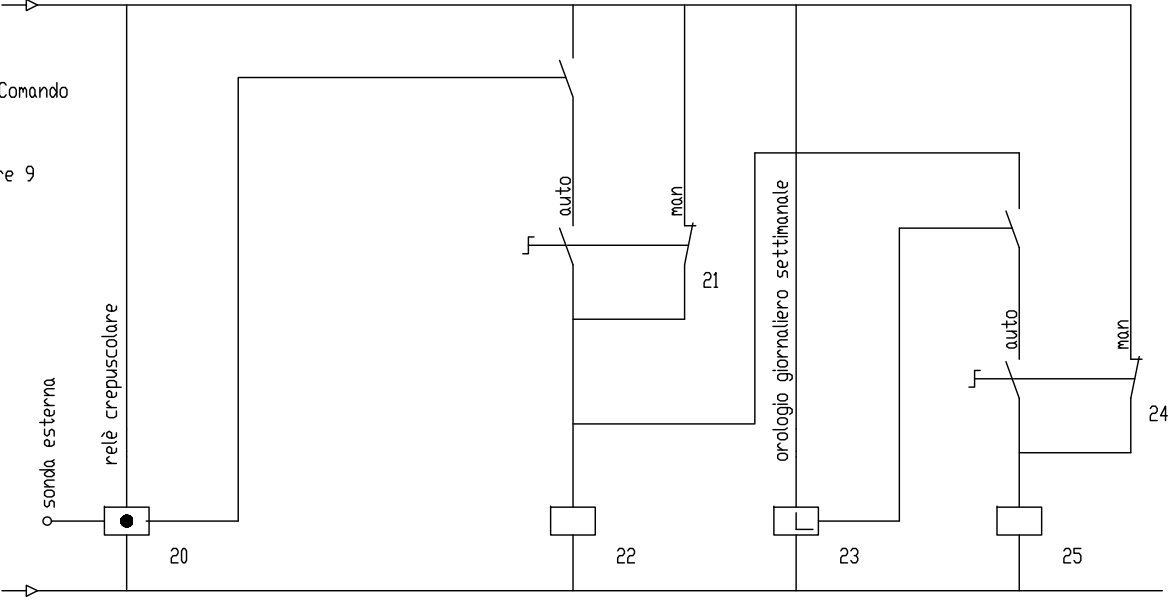

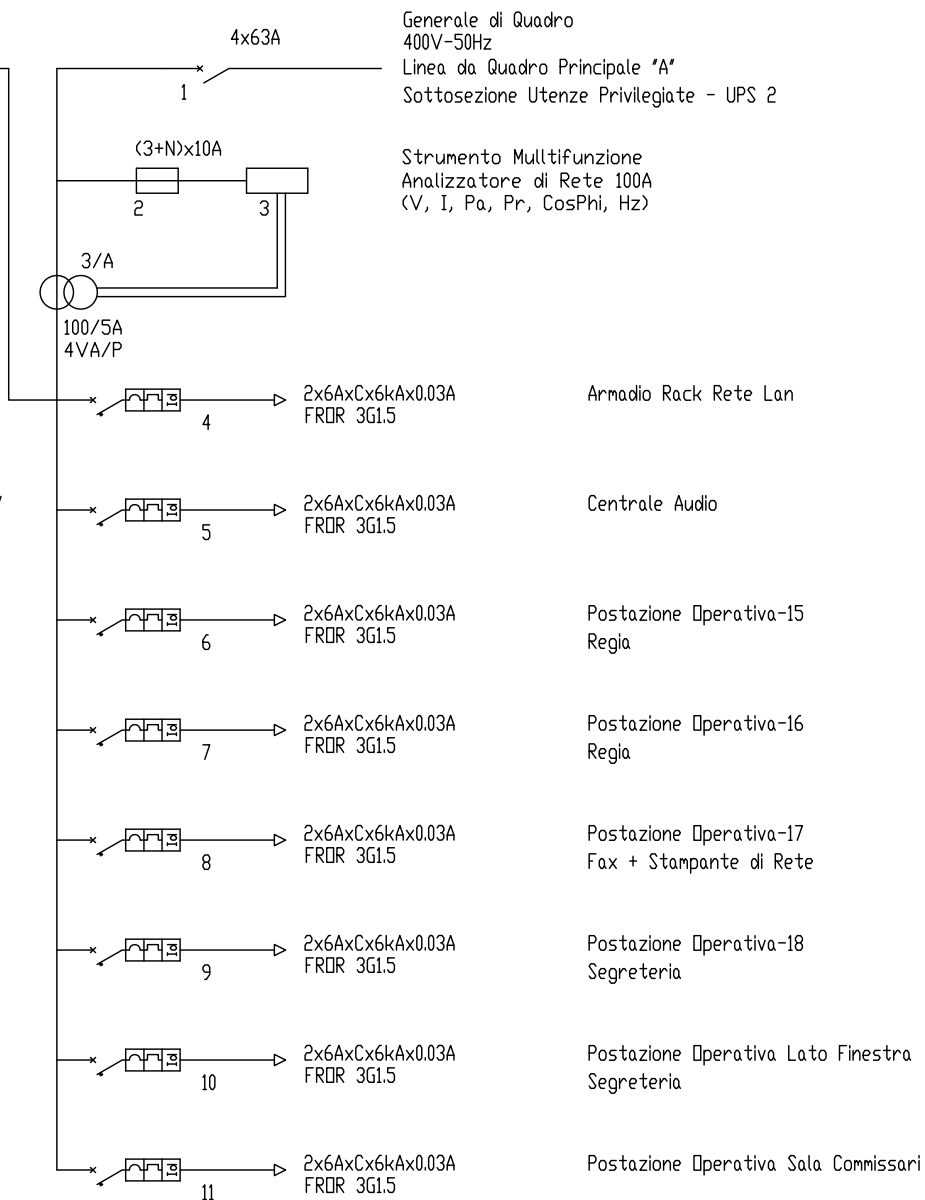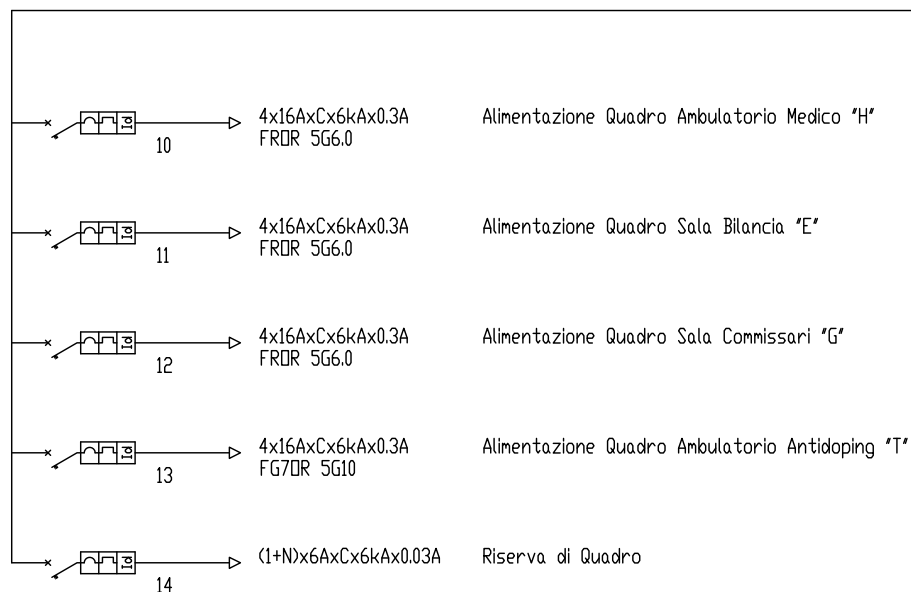


COMUNE DI SIENA

DIREZIONE EDILIZIA

Ippodromo Pian delle Fornaci  
Località Costalpino - Siena

Quadro "M" Segreteria - Sottosezione "M/2" Privilegiate

Foglio 1

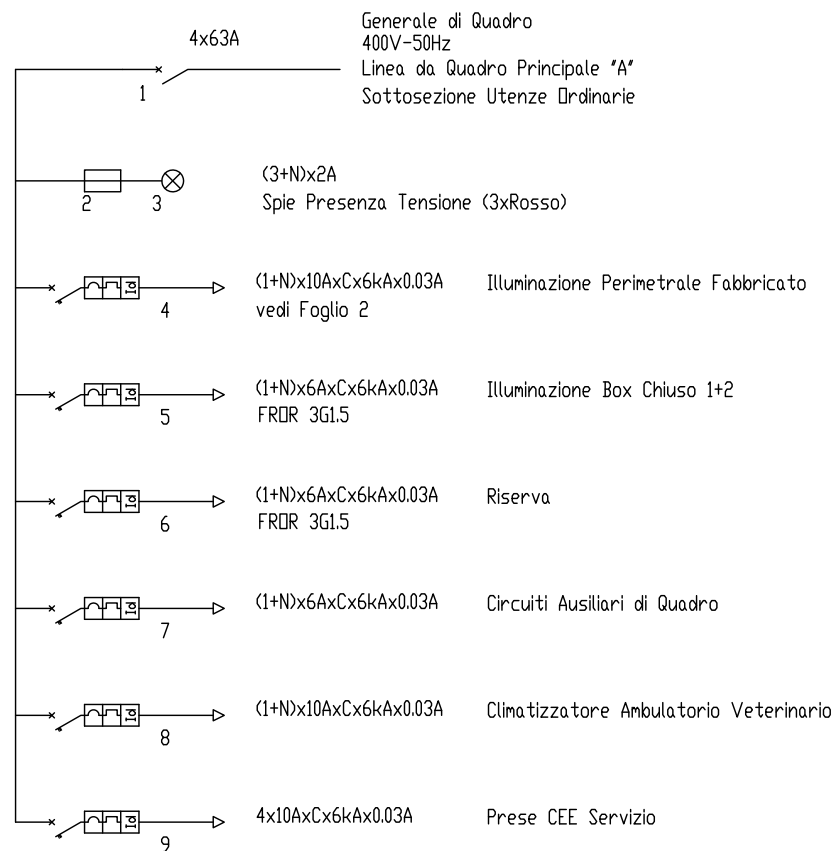

COMUNE DI SIENA

DIREZIONE EDILIZIA

Ippodromo Pian delle Fornaci  
Località Costalpino – Siena

Quadro "N" Padiglione Area Poste

Foglio 1 segue 2



# COMANDO LUCI ESTERNE TUTTA NOTTE

# COMANDO LUCI ESTERNE MEZZA NOTTE

Circuito di Comando  
230V-50Hz  
dal Foglio 1  
Interruttore 7

Da Int. 4 Foglio 1

Contattore 11 - 230V 2x20A-ND

Circuito  
Tutta Notte

Alle Luci Tutta Notte

Da Int. 4 Foglio 1

Contattore 14 - 230V 2x20A-ND

Circuito  
Mezza Notte

Alle Luci Mezza Notte

Foglio 2




COMUNE DI SIENA

DIREZIONE EDILIZIA


Ippodromo Pian delle Fornaci  
Località Costalpino – Siena


Quadro "T" Ambulatorio Veterinario Antidoping

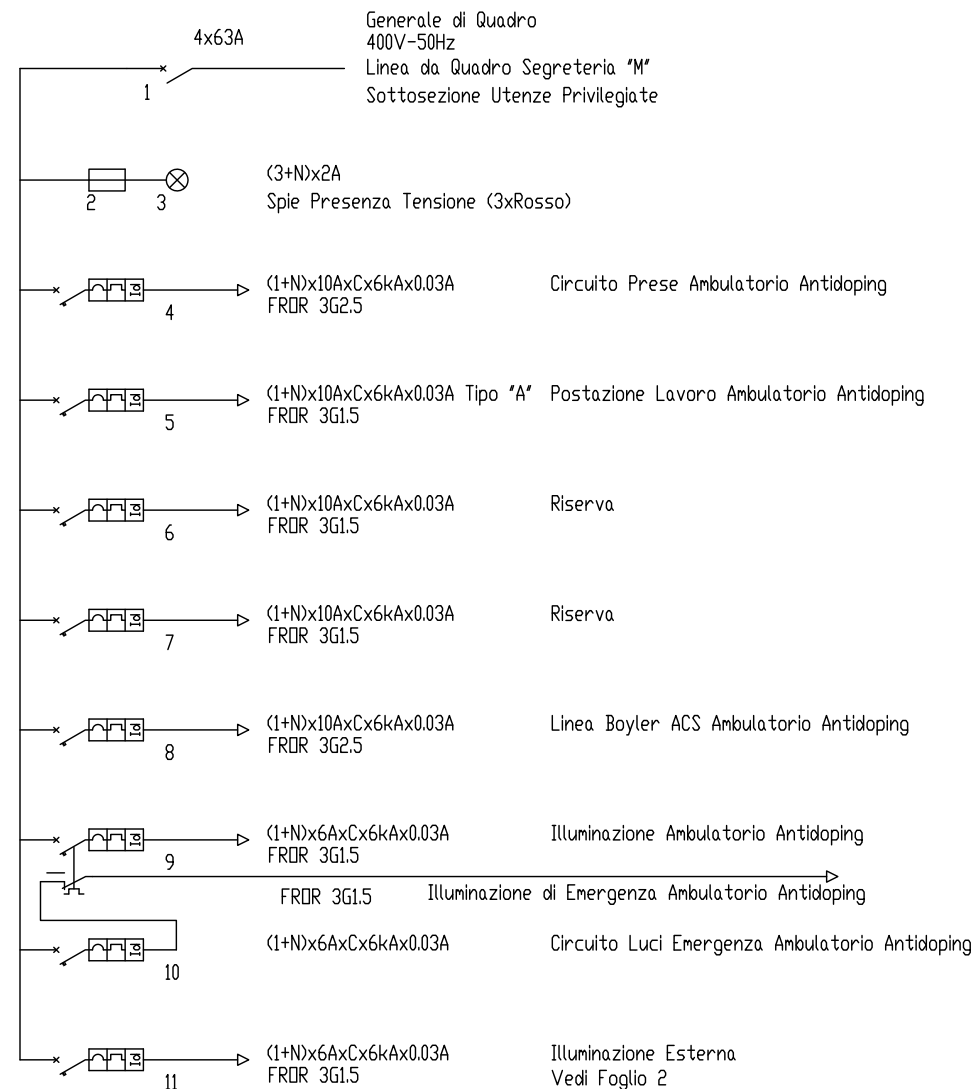

Foglio 1 segue 2

# COMANDO LUCI ESTERNE

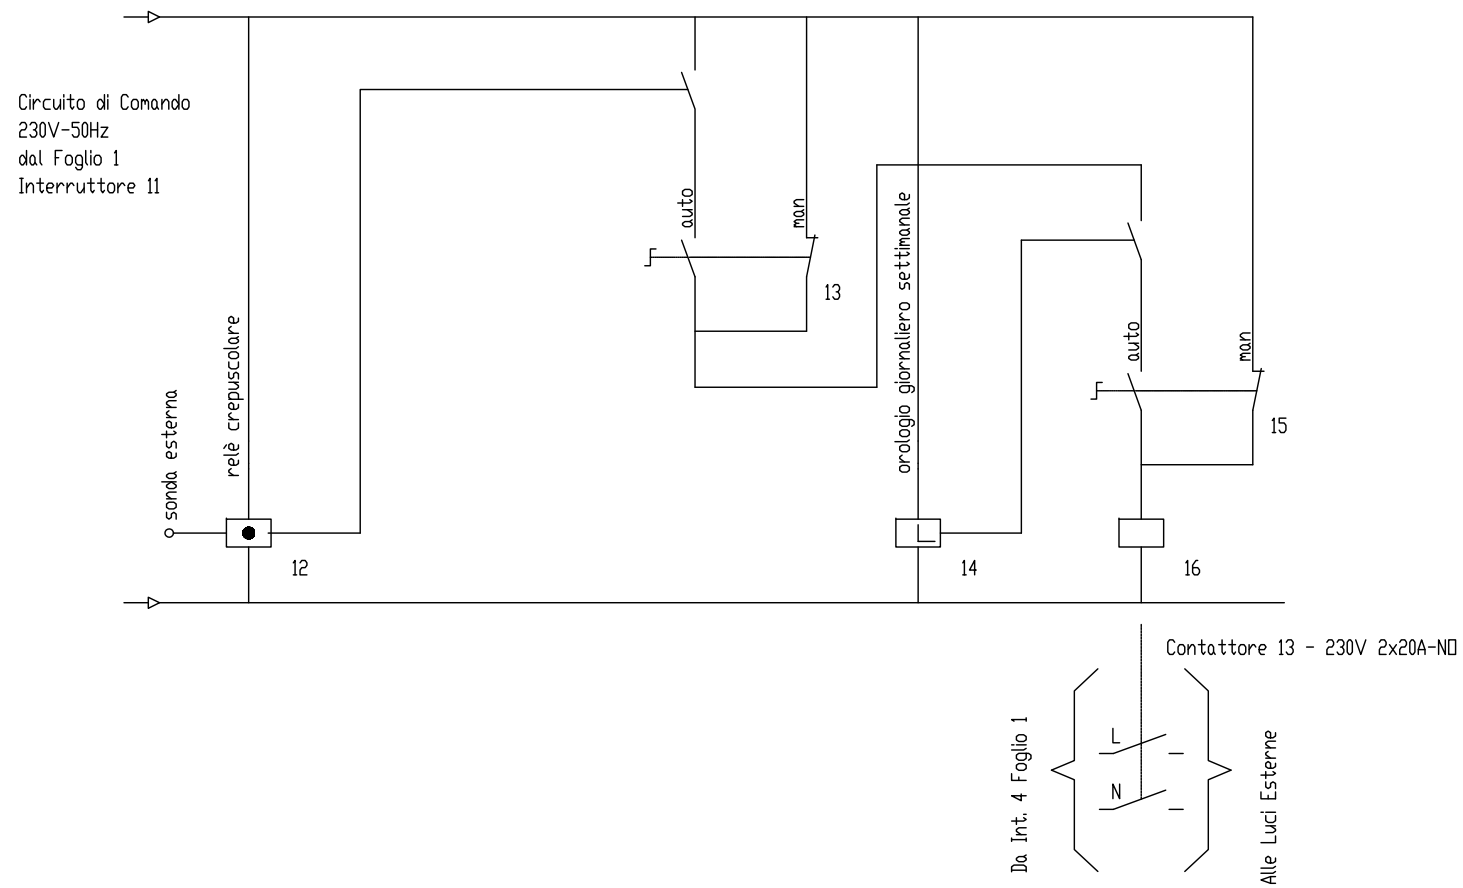

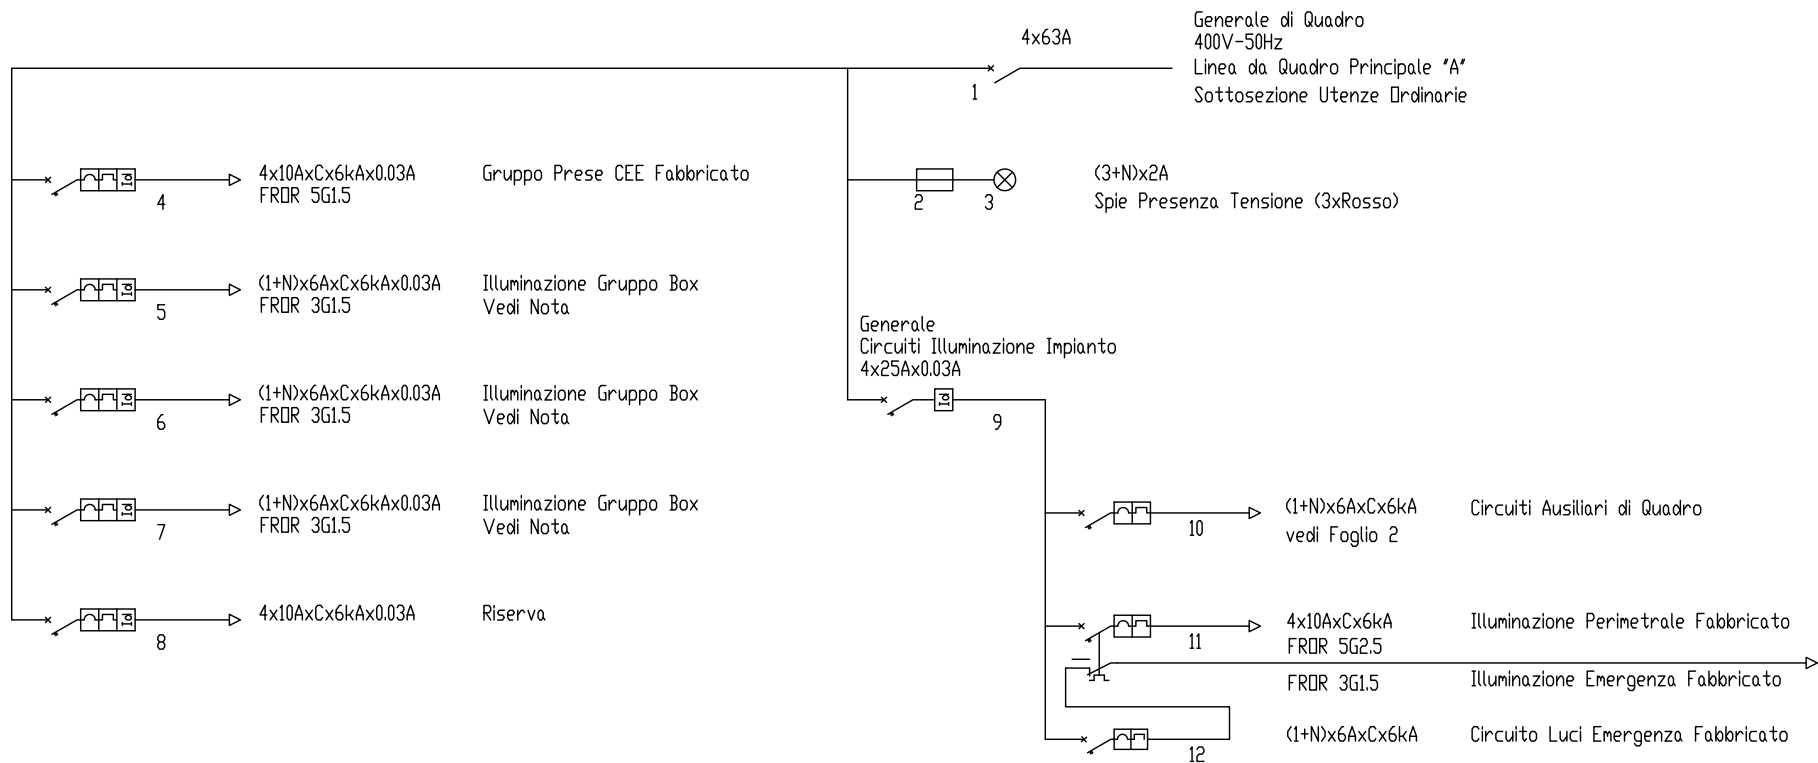

COMUNE DI SIENA

DIREZIONE EDILIZIA

Ippodromo Pian delle Fornaci  
Località Costalpino – Siena


Nota: Configurazione Illuminazione Padiglione Box Residenti			
PADIGLIONE	INTERRUTTORE-05	INTERRUTTORE-06	INTERRUTTORE-07
Box Residenti 01	Box 1-2-3-4-5-6 Box Biada + Selle	Box 7-8-9-10-11-12	Box 13-14-15-16 Box 17-18-19-20
Box Residenti 02	Box 1-2-3-4 Box Biada + Selle	Box 5-6-7-8	Box 9-10-11-12-13-14
Box Residenti 03/04	Box 1-2-3-4 Box Biada + Selle	Box 5-6-7-8-9-10	Box 11-12-13-14-15-16


Quadro "U" Padiglione Box Residenti – Applicabilità: Box Residenti 1-2-3-4

Foglio 1 segue 2

COMANDO LUCI ESTERNE  
TUTTA NOTTE

COMANDO LUCI ESTERNE  
MEZZA NOTTE

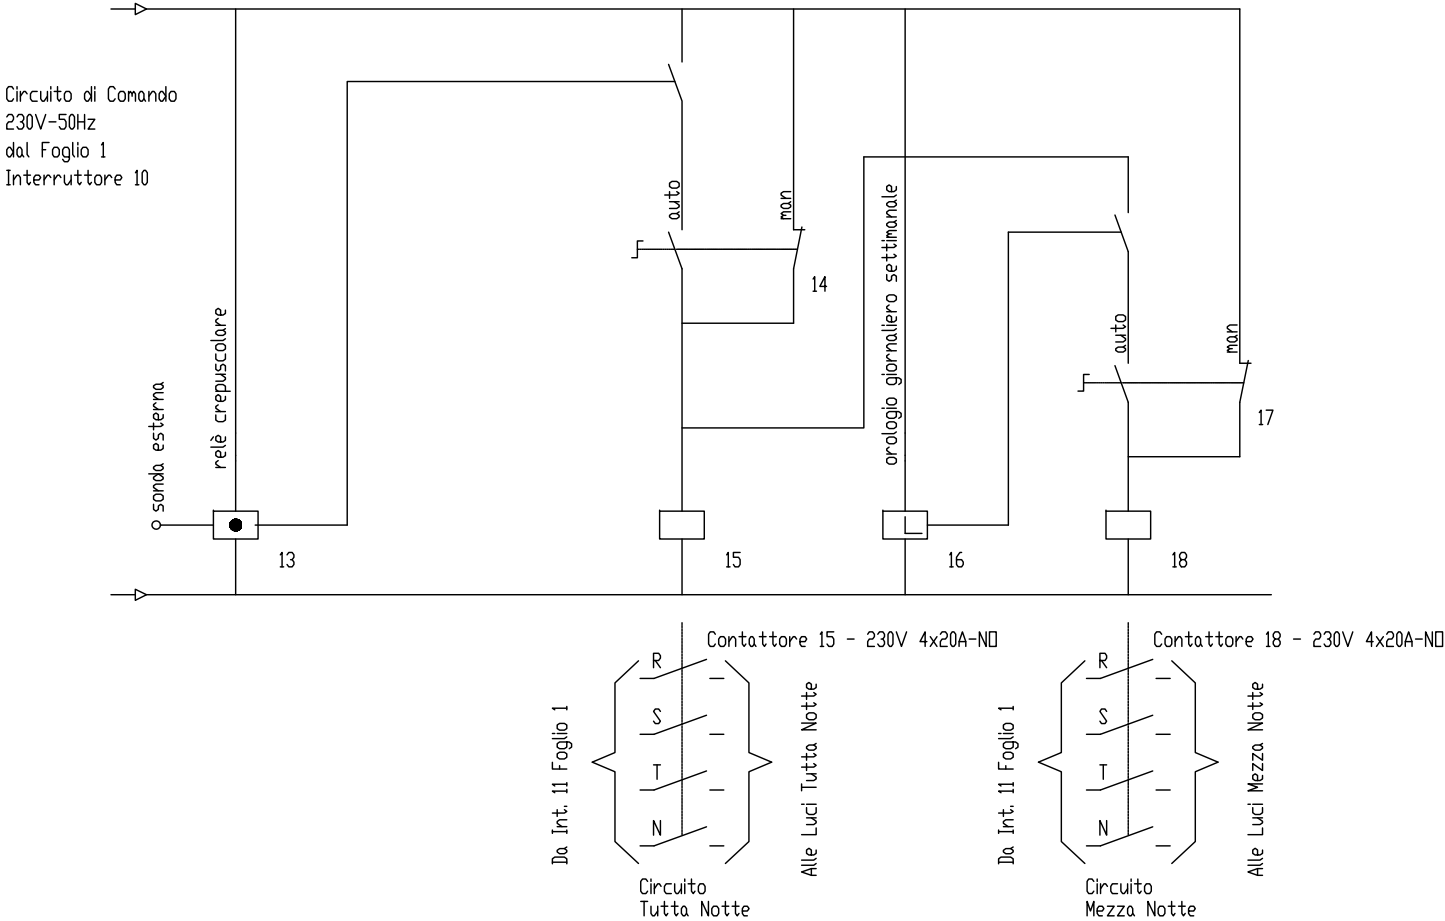

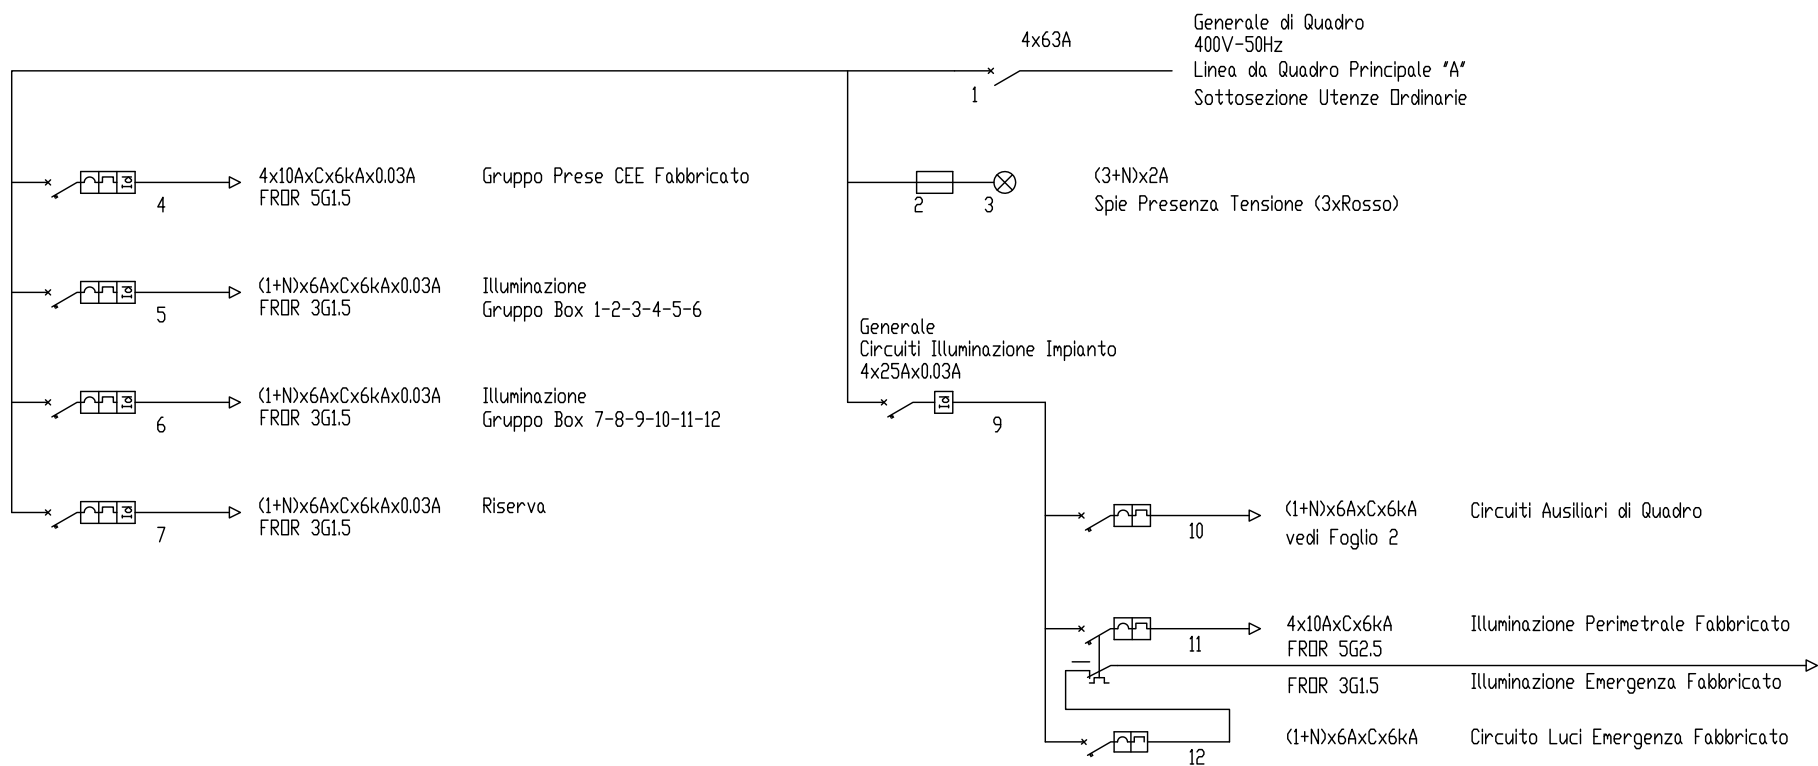

COMUNE DI SIENA

DIREZIONE EDILIZIA


Ippodromo Pian delle Fornaci  
Località Costalpino - Siena


Quadro "V" Padiglione Box Transito 3

Foglio 1 segue 2

COMANDO LUCI ESTERNE  
TUTTA NOTTE

COMANDO LUCI ESTERNE  
MEZZA NOTTE

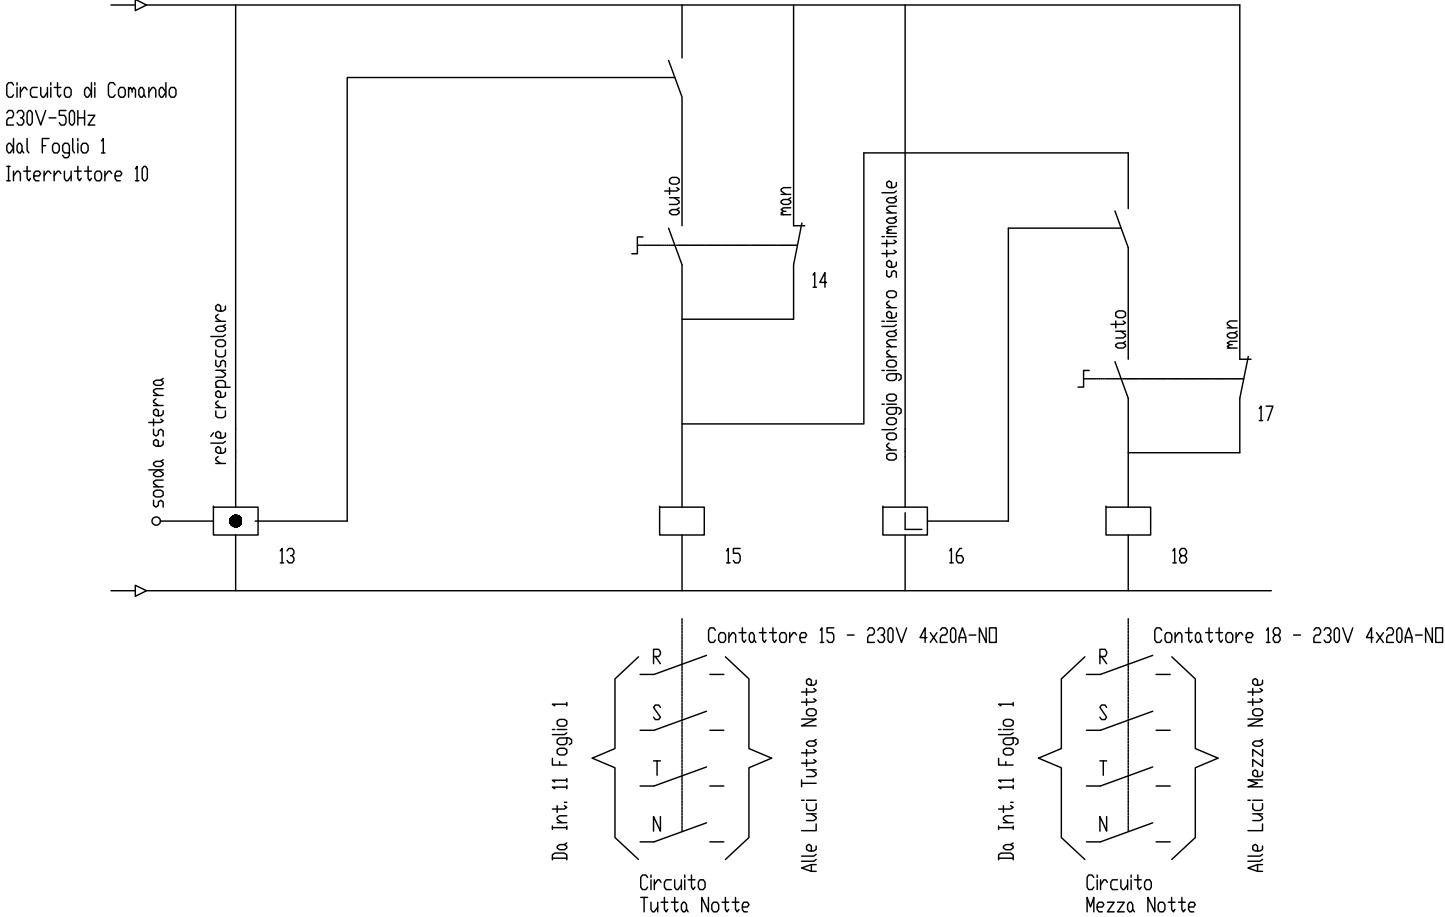

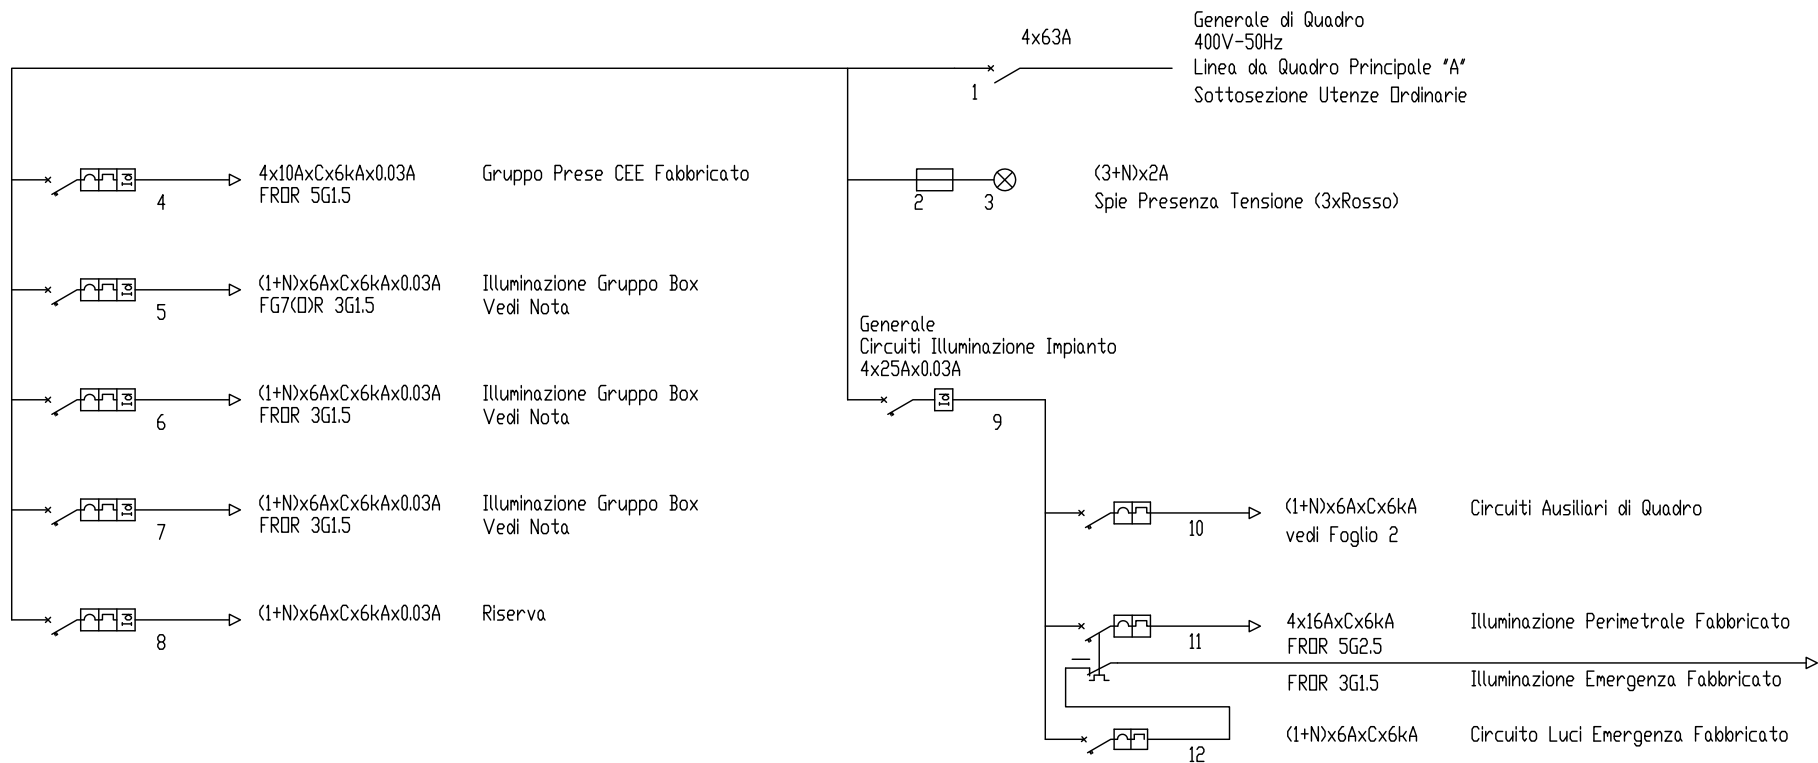

COMUNE DI SIENA

DIREZIONE EDILIZIA

Ippodromo Pian delle Fornaci  
Località Costalpino - Siena

Quadro "Z" Padiglione Box Transito 1+2

Nota: Configurazione Illuminazione Padiglione Box Transito 01/02

PADIGLIONE	INTERRUTTORE-05	INTERRUTTORE-06	INTERRUTTORE-07
Box Transito 01	Box 1-2-3-4		
Box Transito 02		Box 1-2-3-4-5 Box Selle	Box 6-7-8-9-10-11

Foglio 1 segue 2



COMANDO LUCI ESTERNE  
TUTTA NOTTE

COMANDO LUCI ESTERNE  
MEZZA NOTTE

